AGGLOMERATO INDUSTRIALE DI ORISTANO:
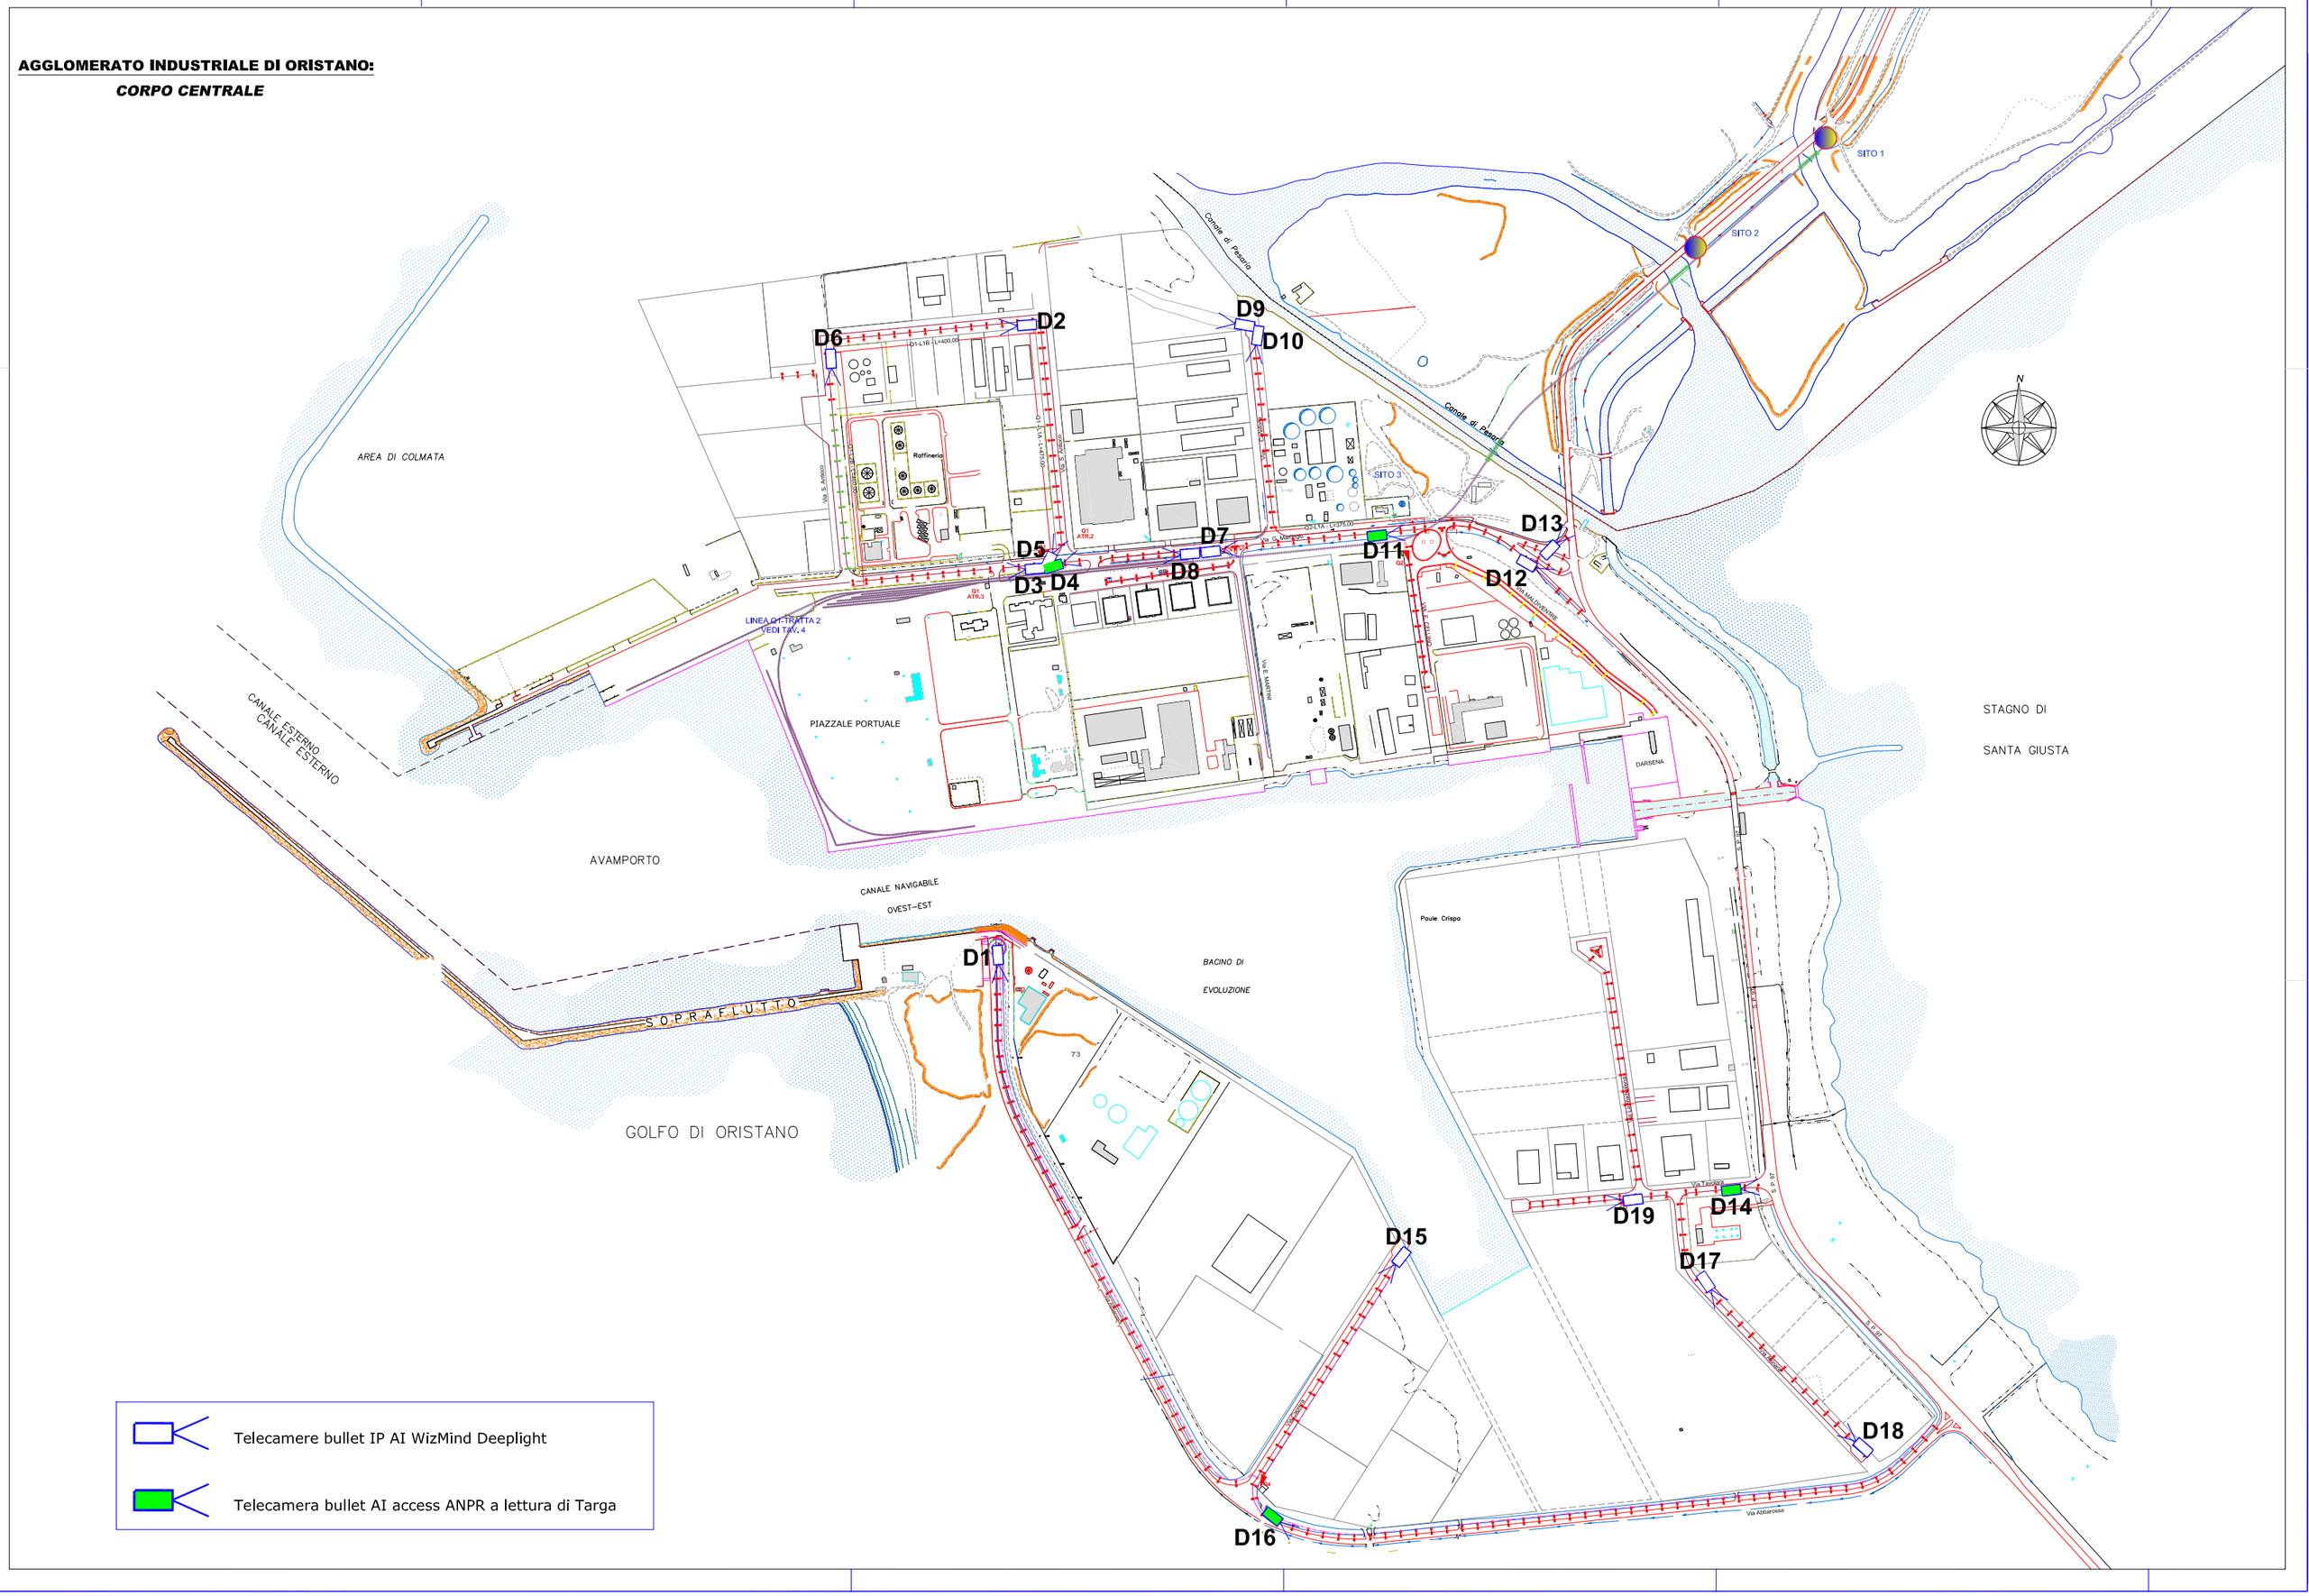
CORPO CENTRALE